
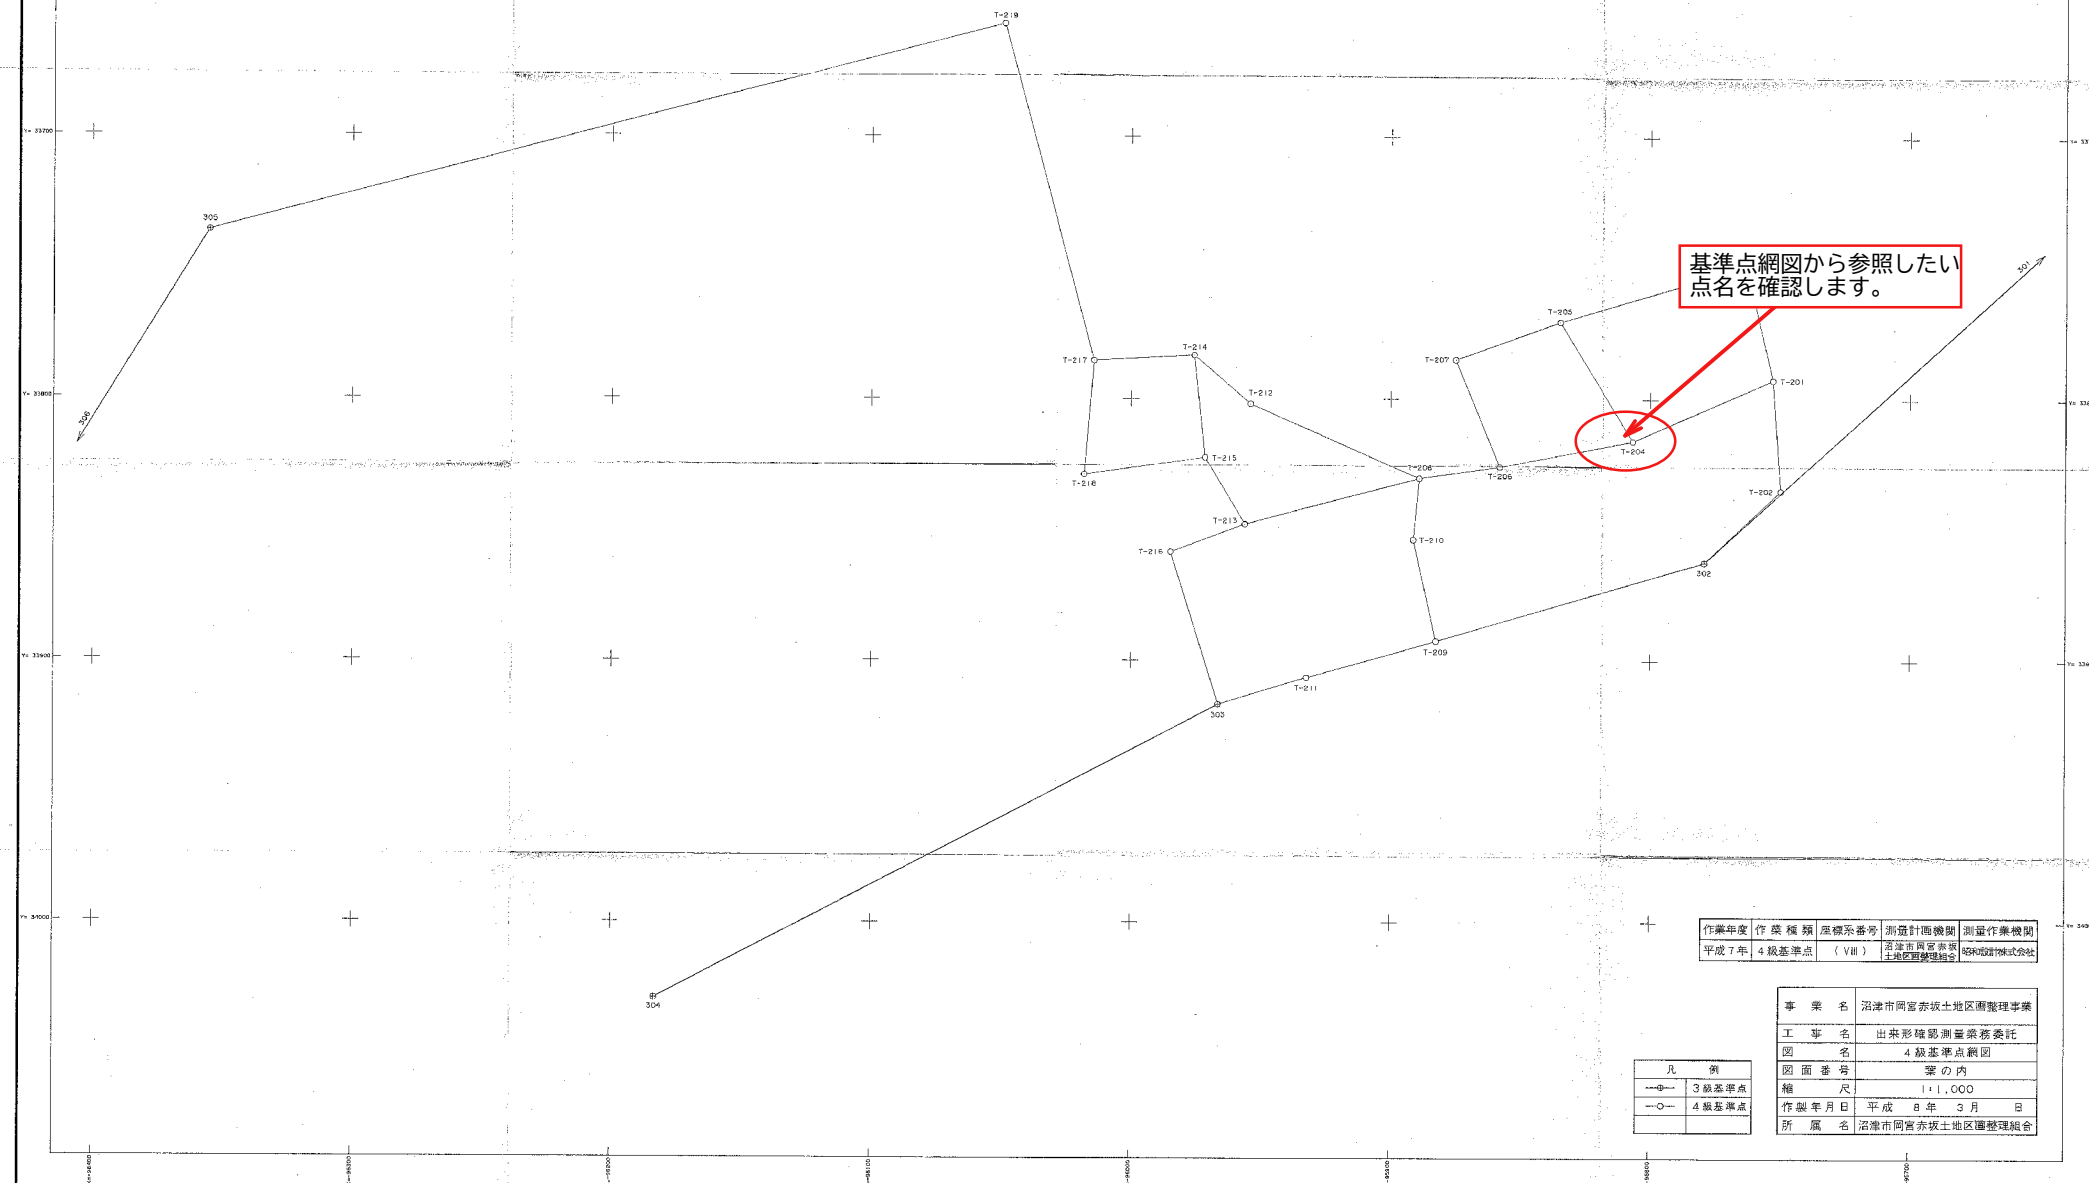


沼津市岡宮赤坂土地区画整理事業
4 級基準点網図 S=1:1,000

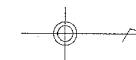

作業年度	作業種類	座標系番号	測量計画機関	測量作業機関
平成 7 年	4 級基準点	(VIII)	沼津市岡宮赤坂土地区画整理事業	昭和設計株式会社

凡 例	
—●—	3 級基準点
—○—	4 級基準点

事業名	沼津市岡宮赤坂土地区画整理事業
工事名	出来形確認測量業務委託
図面番号	4 級基準点網図
縮尺	案の内 1:1,000
作製年月日	平成 8 年 3 月 日
所属名	沼津市岡宮赤坂土地区画整理組合

岡宮赤坂地区の多角点成果表及び画地面積成果表

[基準点網図](#)

[多角点成果表](#)

確認方法は[こちら](#)

こちらをクリックし、多角点成果表を展開します。

座標面積成果表

確認方法は[こちら](#)

[1街区](#)

[2街区](#)

[3街区](#)

[4街区](#)

[5街区](#)

[6街区](#)

※ ※ 多角点成果表 ※ ※

点 名	X 座 標 m	Y 座 標 m	辺 長 m	方 向 角 ° ' "	標 高 m
302	-95779.130	33862.342			
			40.284	316-52-44	
T-202	-95749.726	33834.806			
			42.598	265-52-46	
T-201	-95752.787	33792.318			
			58.896	156-20-22	
T-204	-95806.732	33815.954			
			52.242	169-08-56	
T-206	-95858.040	33825.789			
			31.283	171-38-06	
T-208	-95888.990	33830.340			
			70.909	203-36-31	
T-212	-95953.964	33801.942			
			28.542	220-30-05	
T-214	-95975.667	33783.405			
			38.672	176-53-46	
T-217	-96014.282	33785.499			
			133.166	254-50-48	
T-219	-96049.092	33656.963			
			316.131	165-25-00	
305	-96355.038	33736.561			
			126.022	122-04-14	
306	-96421.951	33843.351			

確認したい点名を参照してください。