


基準点網図

縮尺 500分の1

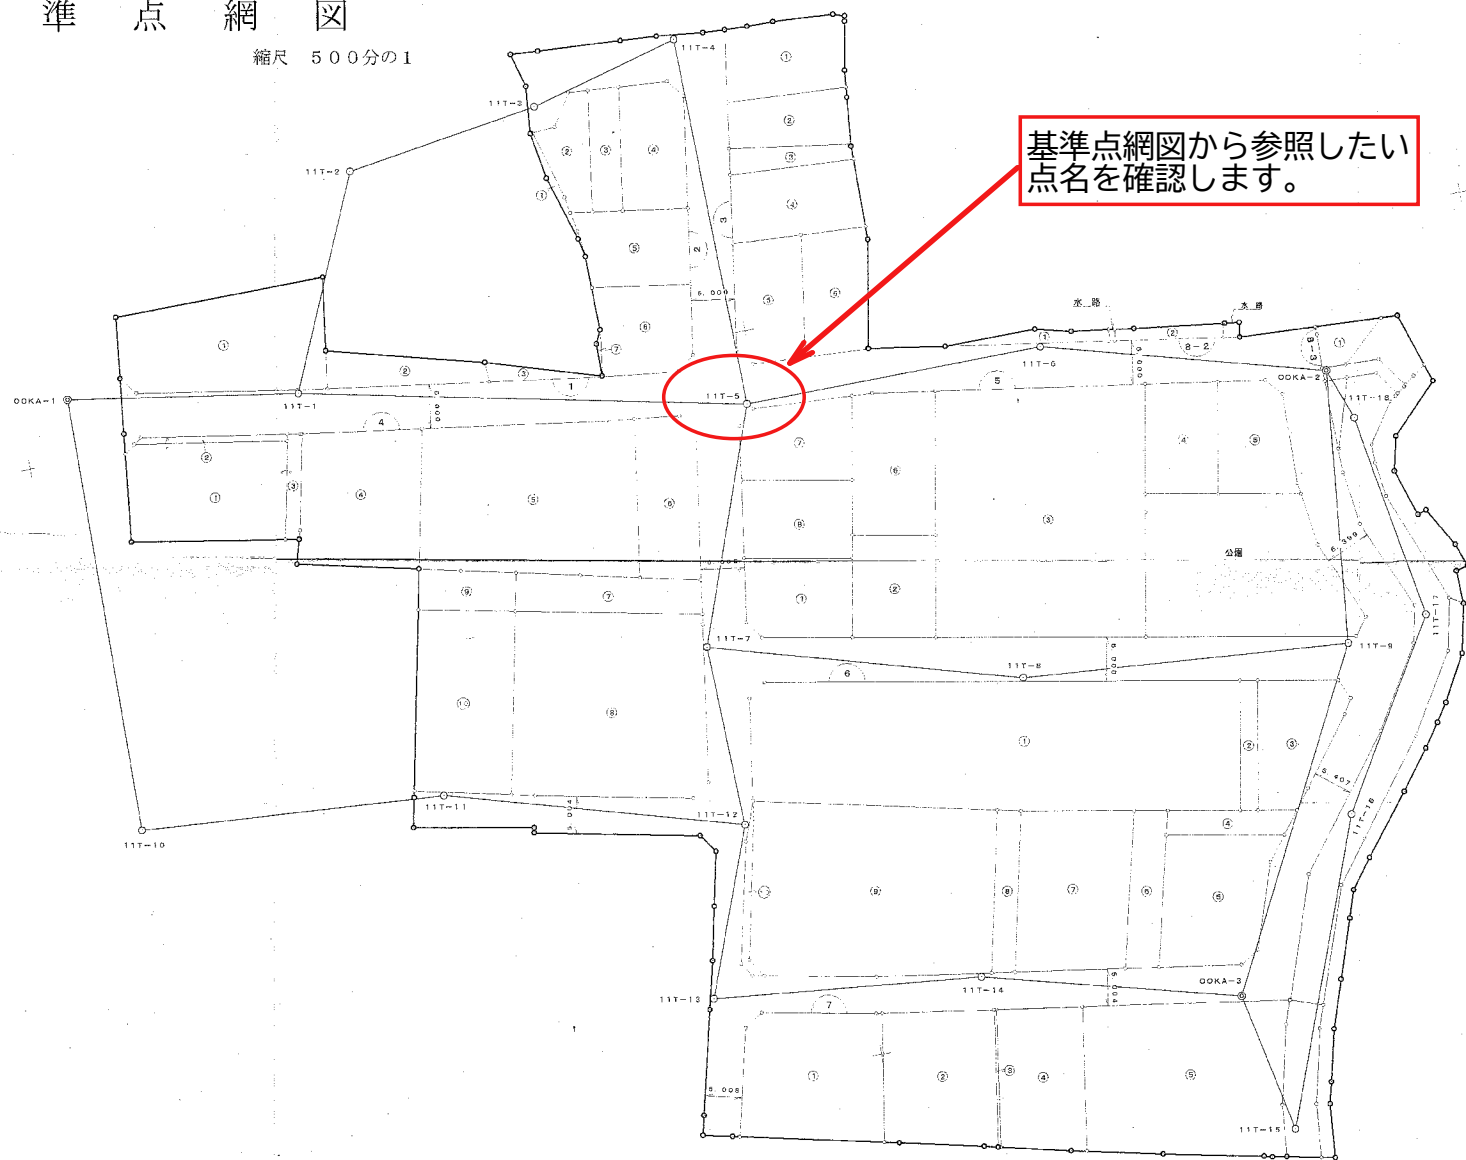

基準点網図から参照したい
点名を確認します。

凡例

	2級基準点
	4級基準点

大岡森地区の多角点成果表及び画地点成果表

[基準点網図](#)

[多角点成果表](#)

確認方法は[こちら](#)

画地点成果表

確認方法は[こちら](#)

こちらをクリックし、多角点成果表を
展開してください。

[1 街区](#)

[2 街区](#)

[3 街区](#)

[4 街区](#)

[5 街区](#)

[6 街区](#)

[7 街区](#)

[8 街区](#)

<< 沼津市大岡森 出来形確認 基準点測量 >>

* * 多角点成果表 * *

路線名 = 4 級 - 1

点 名	X 座 標 m	Y 座 標 m	辺 長 m	方 向 角 ° ' "	標 高 m
OOKA-1	-99291.736	34806.835	31.801	99-17-07	
11T-1	-99296.867	34838.219	61.585	102-05-38	
11T-5	-99309.770	34898.437	41.067	90-01-35	
11T-6	-99309.789	34939.504			
OOKA-2	-99320.287	34977.446			

確認したい点名を参照してください。

* * 多角点成果表 * *

路線名 = 4 級 - 2

点 名	X 座 標 m	Y 座 標 m	辺 長 m	方 向 角 ° ' "	標 高 m
OOKA-2	-99320.287	34977.446	37.230	186-10-21	
11T-9	-99357.301	34973.443	50.072	207-50-53	
OOKA-3	-99401.574	34950.053			