
座標面積成果の確認方法

沼津市千本地区土地区画整理事業 (下河原工区)

画地出来形確認測量原図

(1-1・1-2街区)

縮尺 1/500

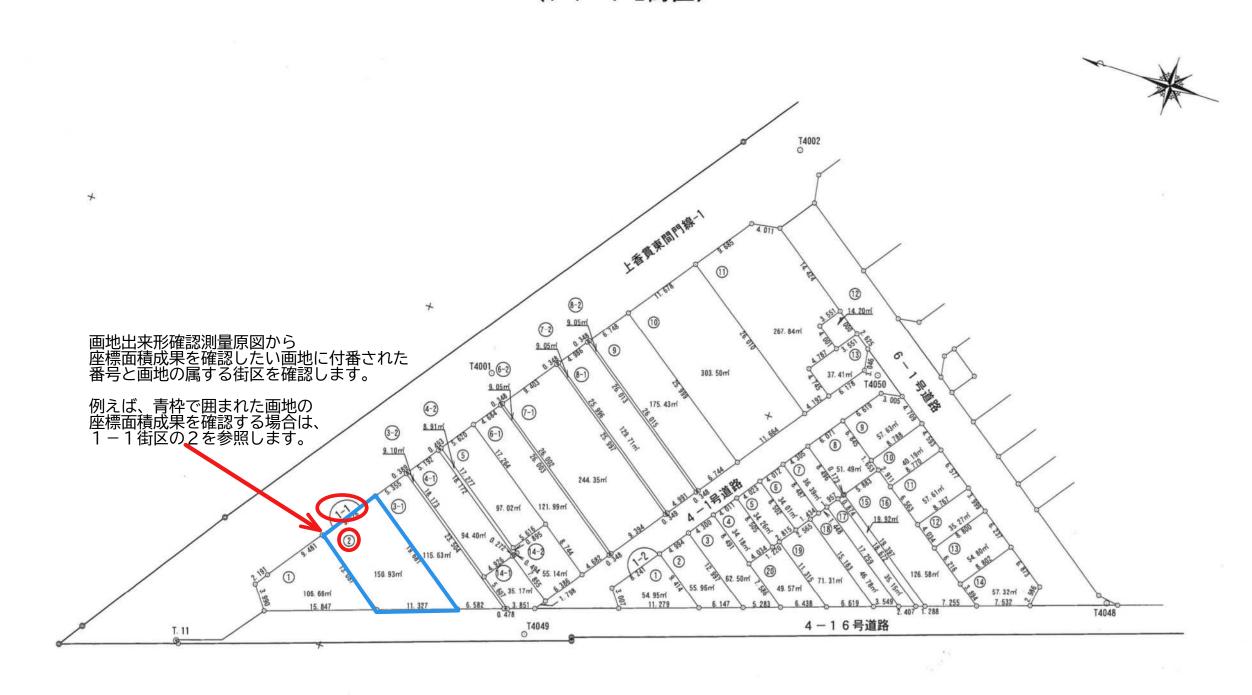

下河原工区の座標面積成果表及び座標データ

- ・座標データ(確認方法はこちら)
- ・座標面積成果(確認方法はこちら)

 1-1街区
 1-2街区
 2-1街区
 2-2街区
 3街区
 4街区
 5街区
 6-1街区
 6-2街区
 7街区
 8街区

 9-1街区
 9-2街区
 9-3街区
 10街区
 11街区
 12街区
 13街区
 14-1街区
 14-2街区
 15街区

 16街区
 18街区
 19街区
 20-1街区
 20-2街区
 21-1街区
 21-2街区
 22街区
 23街区

 24-1街区
 1-2街区
 25-1街区
 25-2街区
 26-1街区
 26-2街区
 26-3街区
 27街区
 28街区

 29街区
 3
 1街区
 32-1街区
 33-1街区
 34街区
 35街区
 36街区

 37街区
 38
 8-2街区
 39街区
 40-1街区
 40-2街区

こちらをクリックすると1-1街区の座標面積(PDF)が 展開されます。

座標面積成果表 (経緯距)

地番 57 1-	-1-2					地区名		
測点	X	Y	DΧ	$Y \times DX$	内 角	方 向 角	辺	長
354:1-1-3	-100256. 148							
177:1-1-4	-100266. 904	̄ 1 − 1街[区の座標面積	責成果表が降順で並んでいま ≶照してください。	すので −20−37	161-43-30		11. 327
160:1-1-29	-100250. 996	─ 確認した!	い画地点を参	≶照してください。	-03-22	36-04-07		19. 681
355:1-1-30	-100245. 557	32164. 823	-5 . 152	-165713. 168096	89-50-51	306-07-29		9. 226
354:1-1-3	-100256. 148	32157. 136	-21. 347	-686458. 382192	125-45-10	215-58-20		13. 087
			/÷	001 000510	200 00 00			
		合 計	倍 面 積	301. 868713	360-00-00			53. 321
			面 積	150. 9343565	坪 数	45. 6576		