座標の確認方法

沼津市千本地区土地区画整理事業（下河原工区）

画地出来形確認測量原図

縮尺 1/500

（1-1・1-2街区）

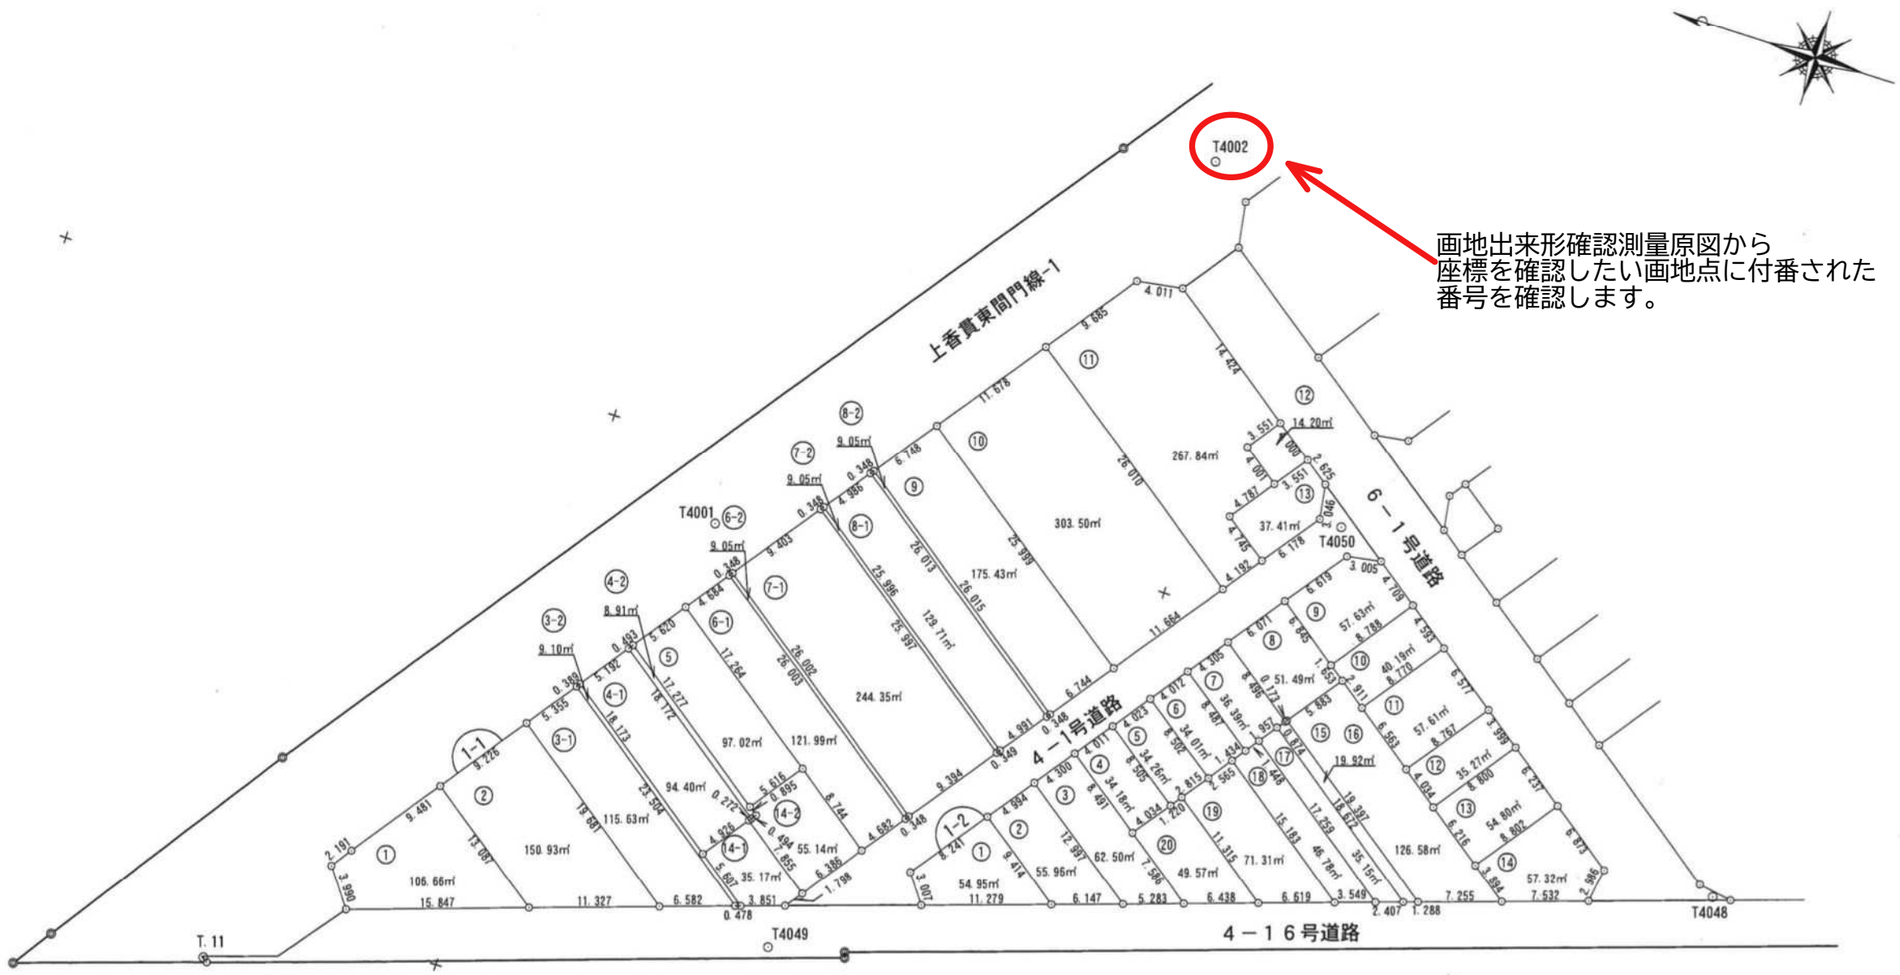

画地出来形確認測量原図から
座標を確認したい画地点に付番された
番号を確認します。

下河原工区の座標面積成果表及び座標データ

こちらをクリックすると下河原工区座標データ(世界測地系).xls が展開されます。

・座標データ（確認方法はこちら）
・座標面積成果（確認方法はこちら）

１－１街区　１－２街区　２－１街区　２－２街区　３街区　４街区　５街区　６－１街区　６－２街区　７街区　８街区
９－１街区　９－２街区　９－３街区　１０街区　１１街区　１２街区　１３街区　１４－１街区　１４－２街区　１５街区
１６街区　１７街区　１８街区　１９街区　２０－１街区　２０－２街区　２１－１街区　２１－２街区　２２街区　２３街区
２４―１街区　２４―２街区　２５―１街区　２５―２街区　２６―１街区　２６―２街区　２６―３街区　２７街区　２８街区
２９街区　３０街区　３１街区　３２―１街区　３２―２街区　３３―１街区　３３―２街区　３４街区　３５街区　３６街区
３７街区　３８―１街区　３８―２街区　３９街区　４０―１街区　４０―２街区

	A	B	C	D	E
1	画地点	X座標	Y座標		
2651	S7	-100625.343	32447.012		
2652	ST-1	-100567.881	32454.880		
2653	ST-2	-100596.424	32470.257		
2654	ST-2A	-100604.482	32471.731		
2655	ST-3	-100628.492	32466.591		
2656	T4001	-100261.246	32193.723		
2657	T4001-1	-100251.943	32178.719		
2658	T4001-2	-100254.749	32183.243		
2659	T4002	-100292.743	32236.950		
2660	T4003	-100319.796	32274.072		
2661	T4004	-100342.991	32305.896		
2662	T4005	-100384.749	32357.749		
2663	T4005-1	-100395.455	32373.442		
2664	T4006	-100420.361	32416.766		
2665	T4007	-100448.626	32468.344		
2666	T4008	-100467.547	32513.031		
2667	T4008-1	-100493.095	32502.793		
2668	T4008-2	-100495.568	32507.256		
2669	T4009	-100480.760	32605.744		
2670	T4010	-100518.736	32599.142		
2671	T4011	-100545.306	32603.568		
2672	T4012	-100565.520	32606.313		

座標データ

確認したい画地点を参照してください。